



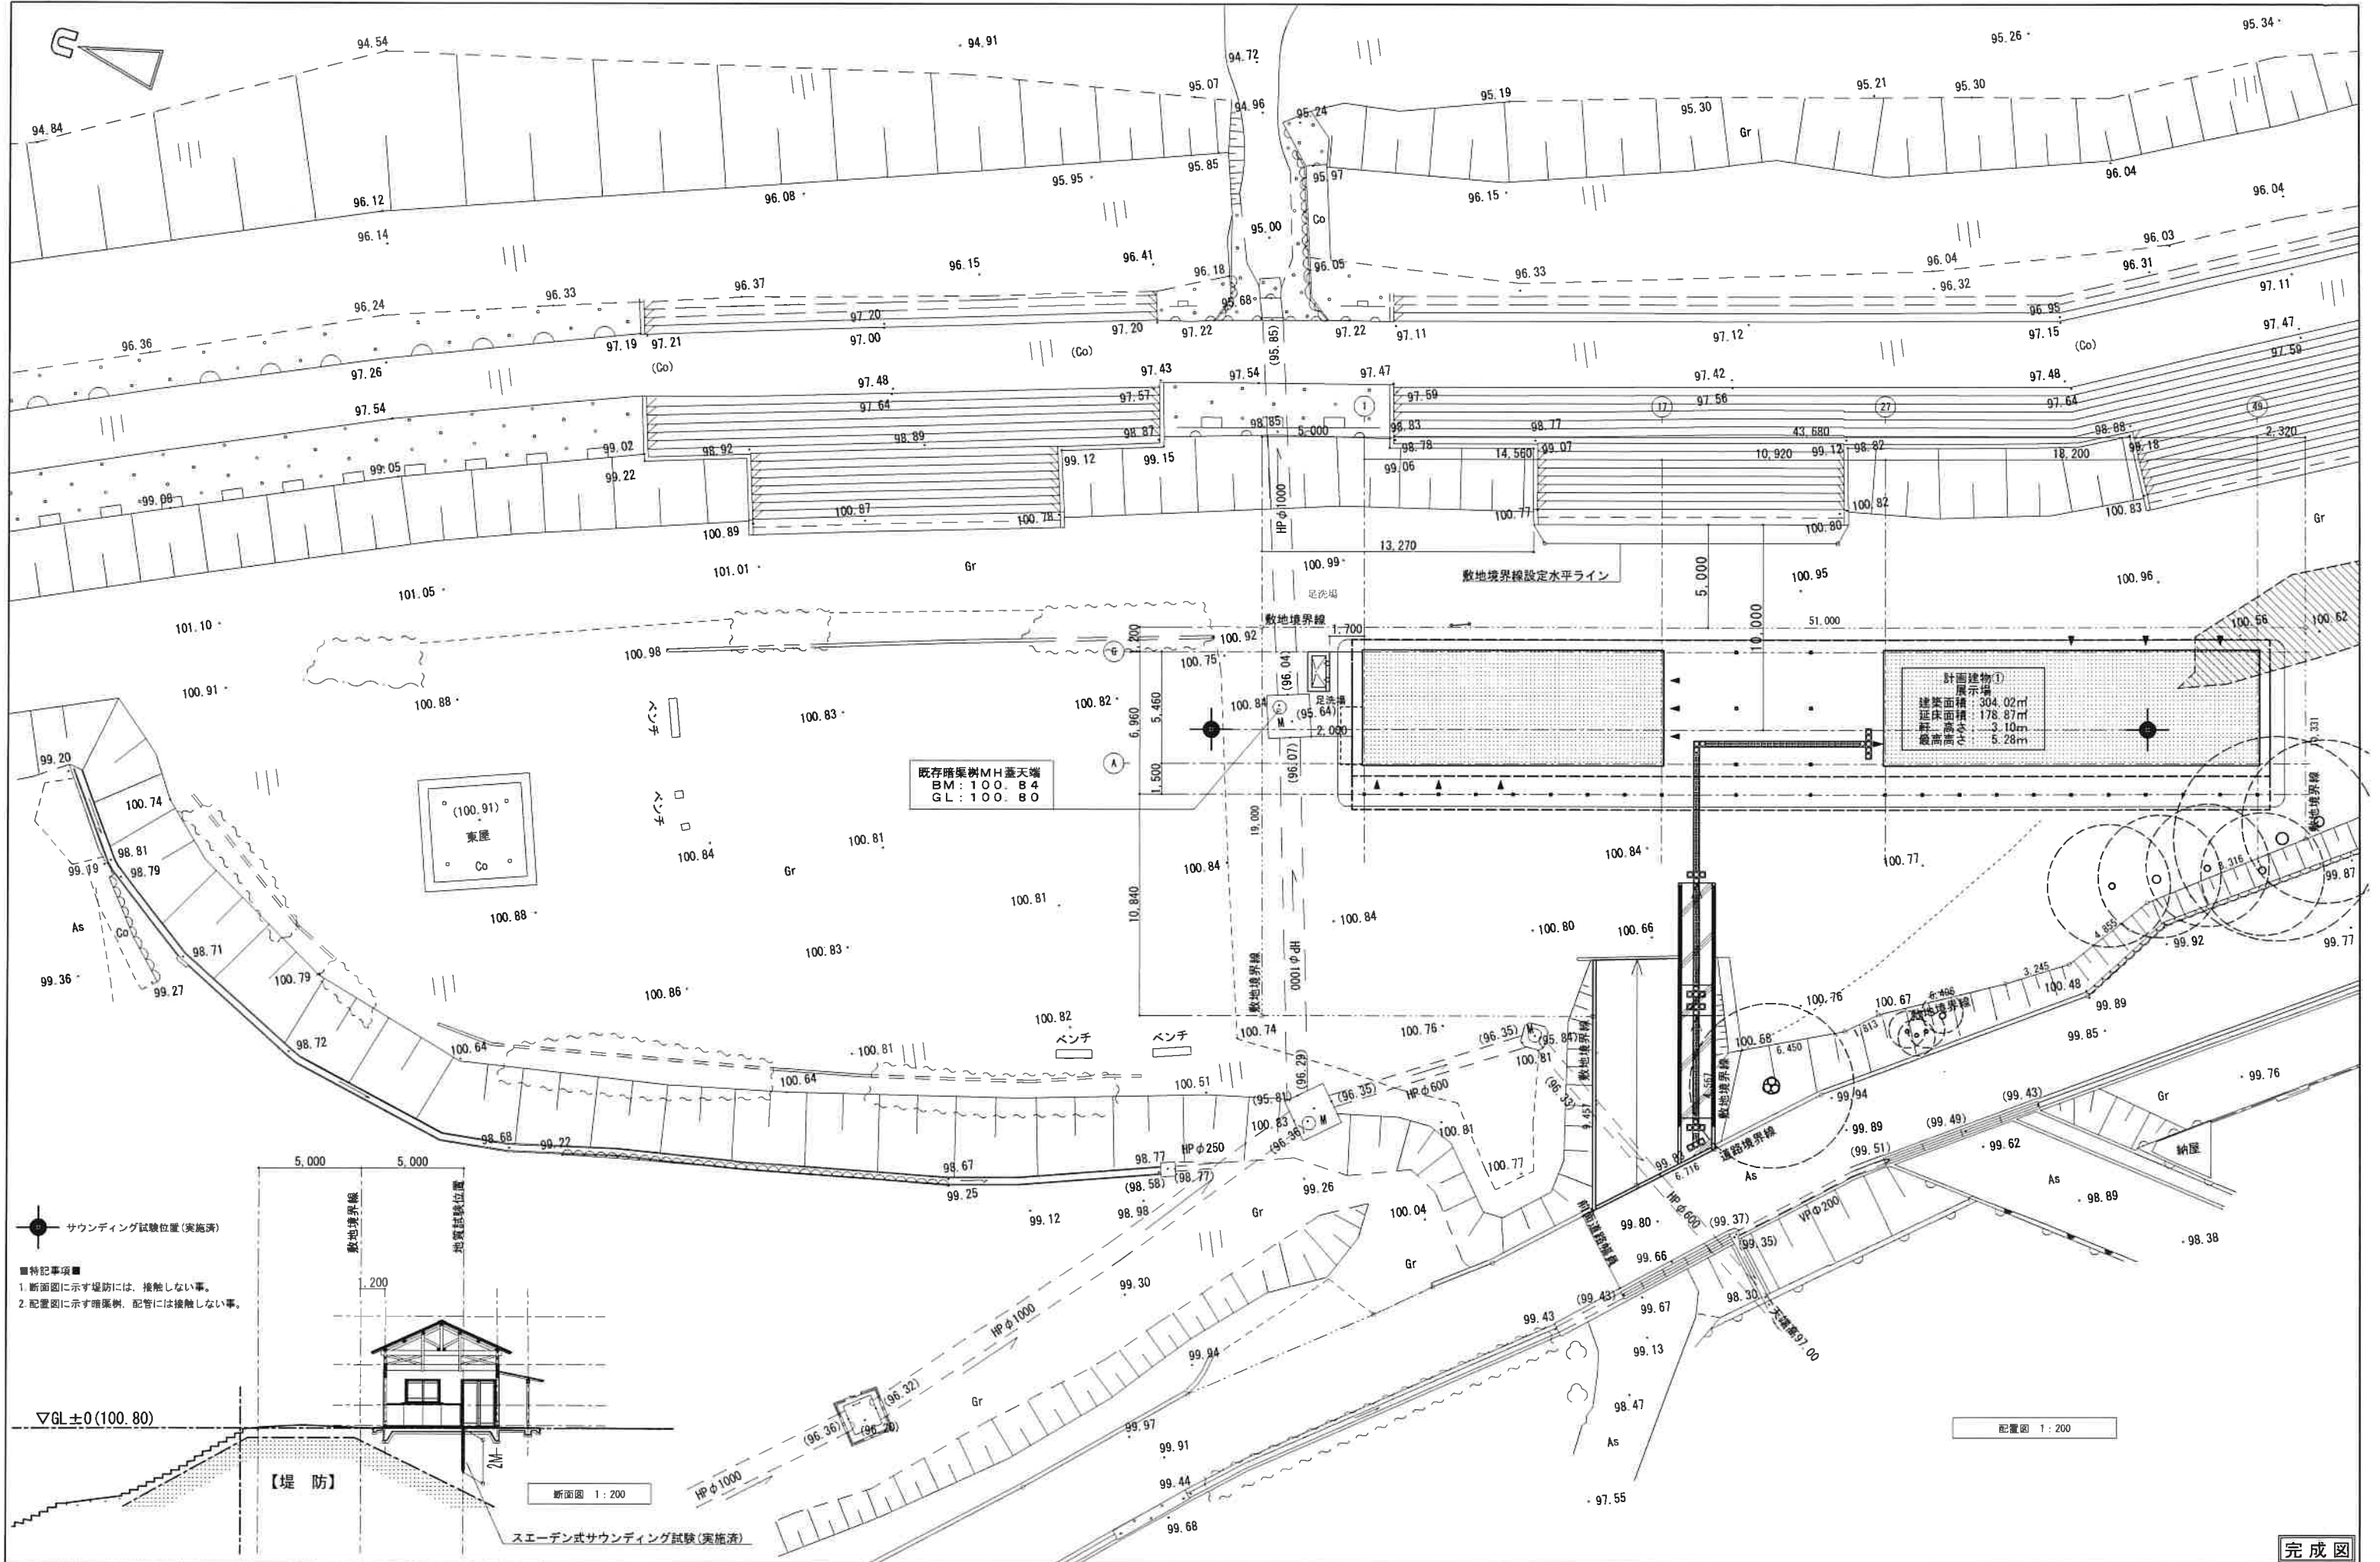


図 中 村 設 計 柳 田 弘 典		京 都 府 文 化 ス ポ ー ツ 部 ス ポ ー ツ 施 設 整 備 課		課 長	参 事	副 課 長	主 査 (総 括)	担 当	工 事 名	桂 川 舟 運 歴 史 体 験 ・ 展 示 施 設 新 築 工 事 (建 築 工 事)	図 番
設 計 番 号		設 計 年 度		令 和	年	月			図 名	配 置 図	No. 11
											55 枚 の 内

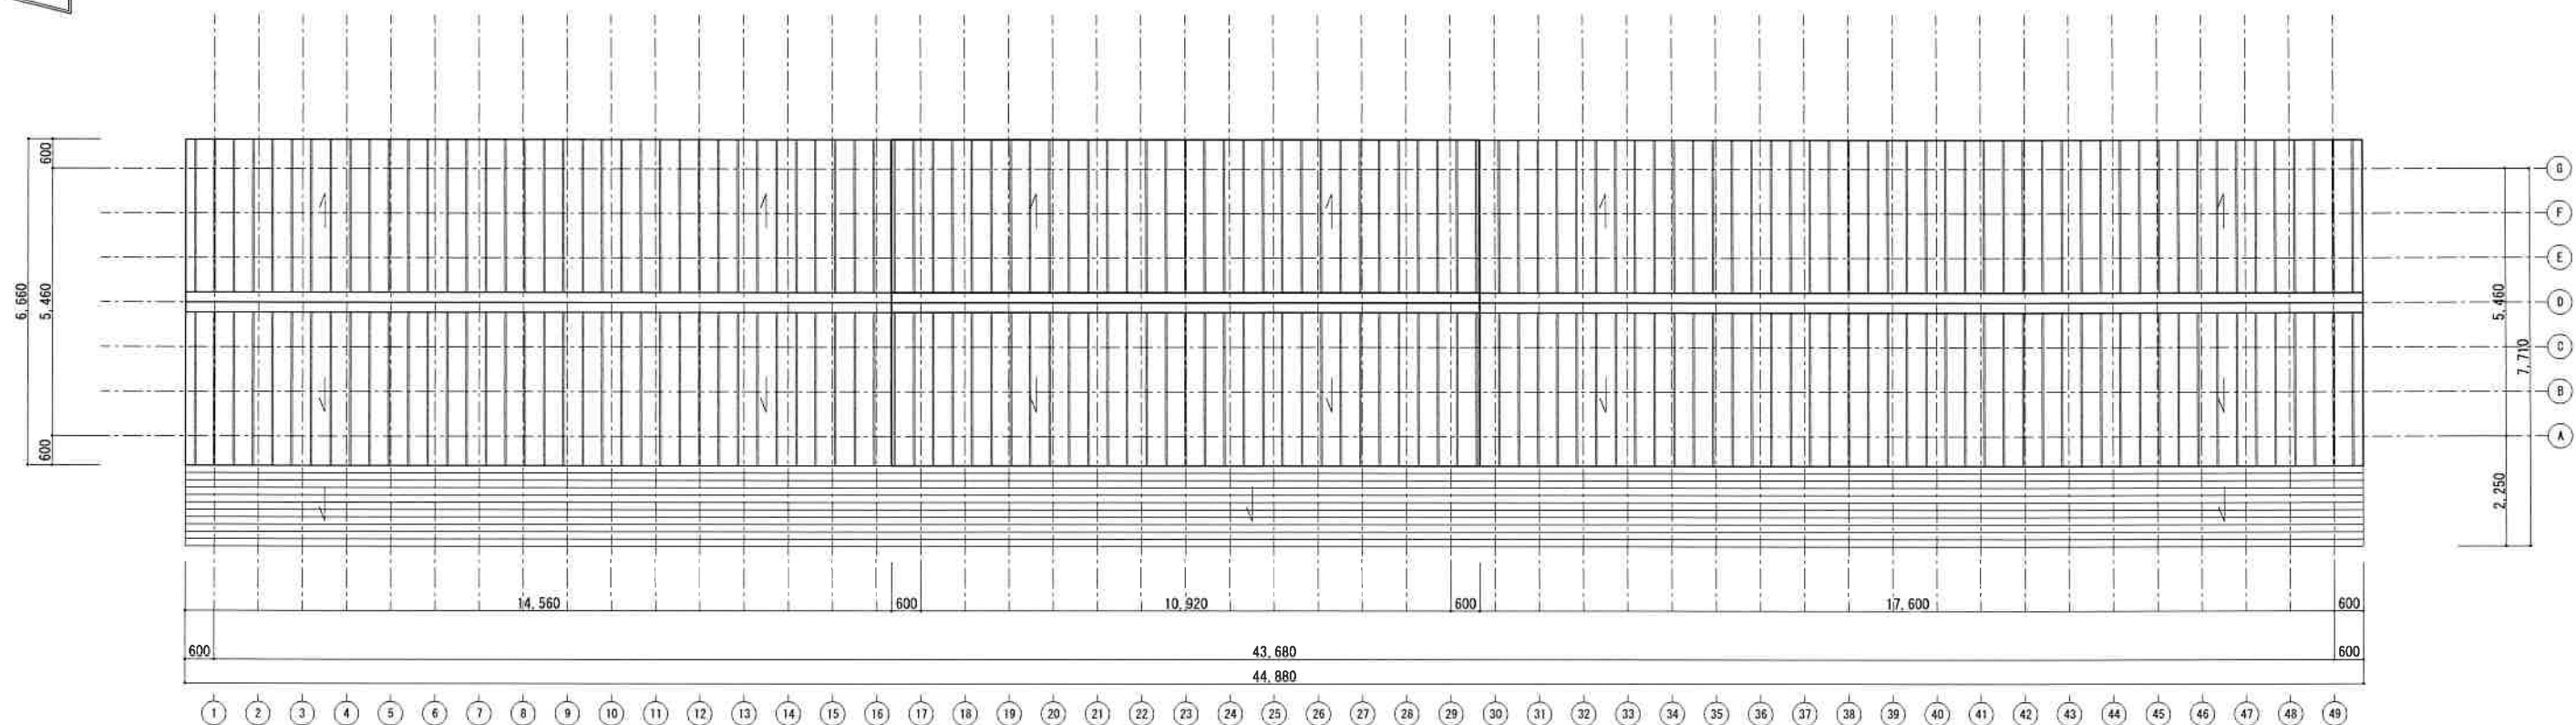


屋根伏図 1/100

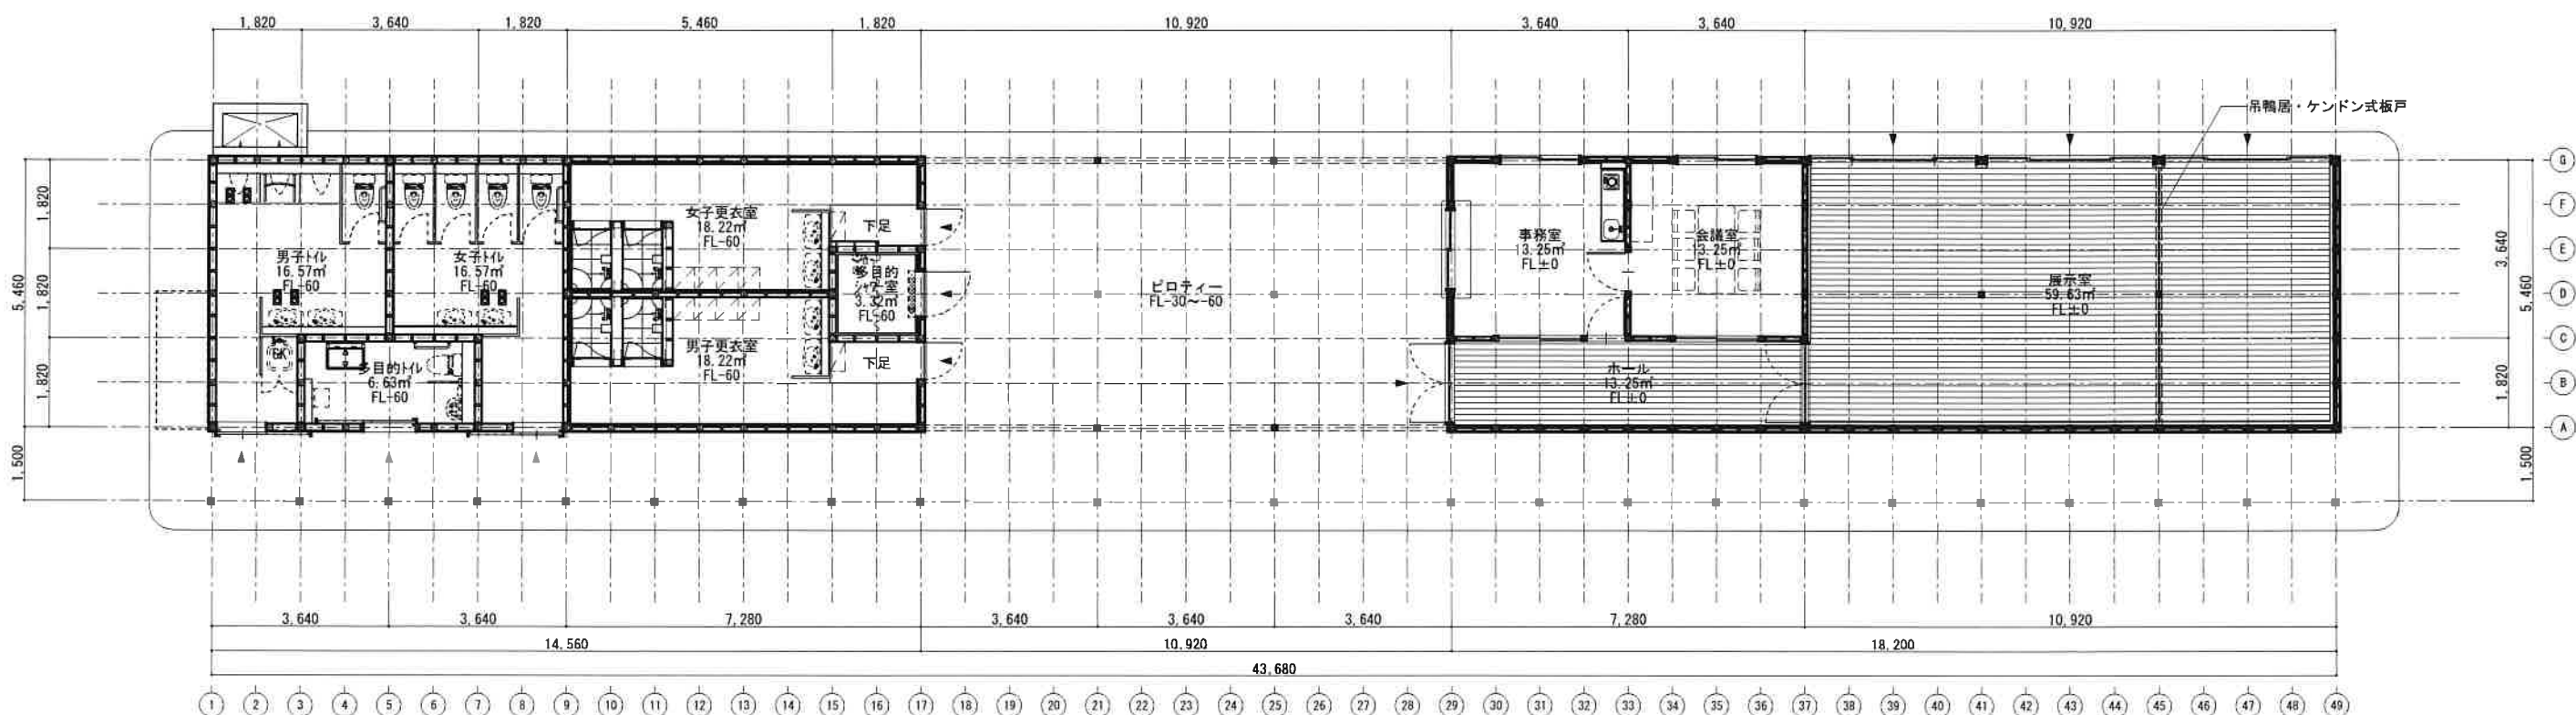


平面図 1/100

完成図


京都府文化スポーツ部 スポーツ施設整備課		課長	参事	副課長	主査(総括)	担当	工事名	桂川舟運歴史体験・展示施設新築工事(建築工事)	図番
設計番号	設計年度	令和	年	月			図名	平面図・屋根伏図	№ 14
設計者 中村設計 柳田 政典		決裁欄						S=1/100	
								55枚の内	

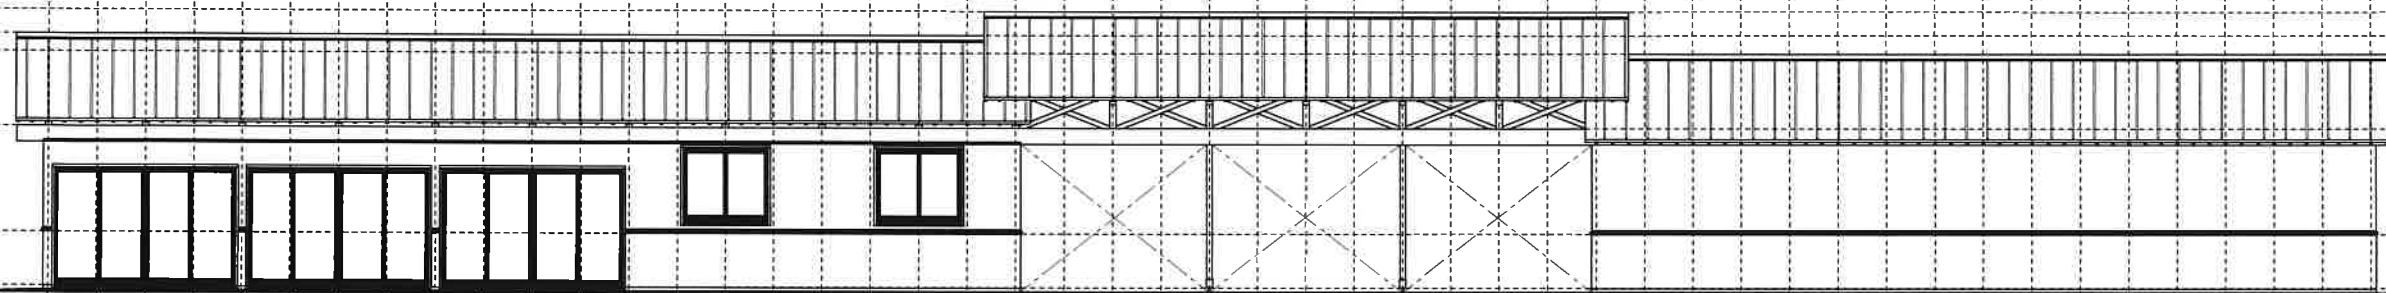


東 立面図 1/100

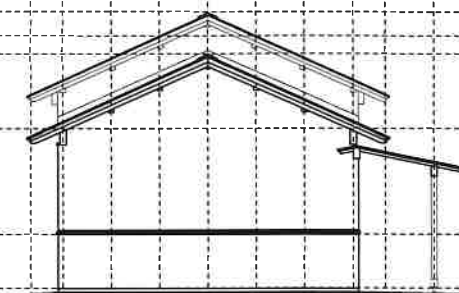


北 立面図 1/100

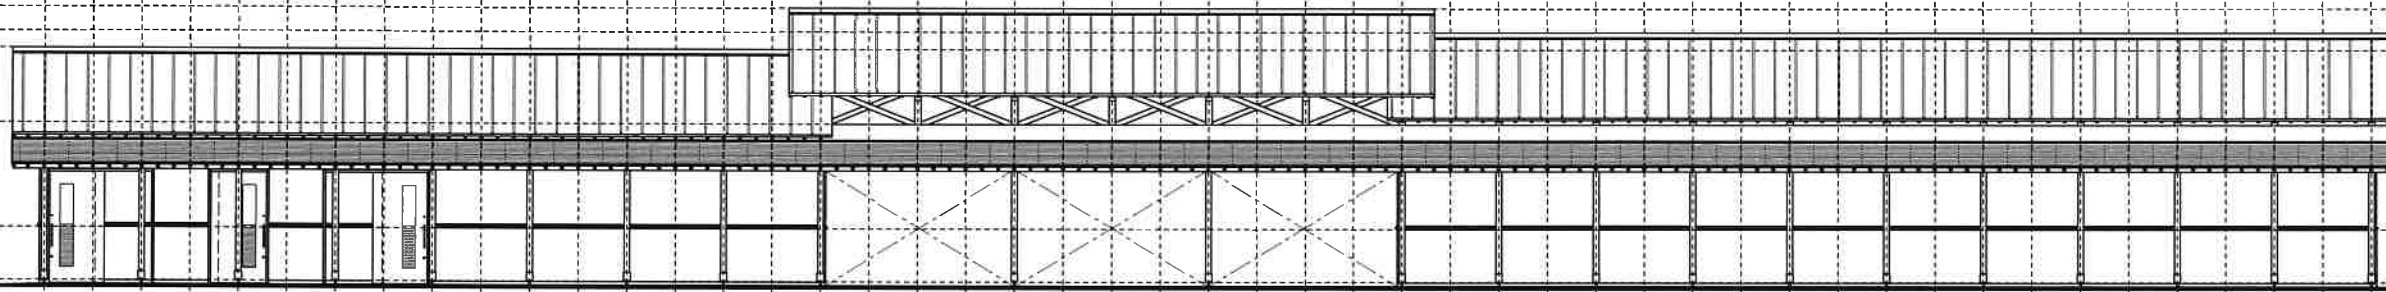


西 立面図 1/100

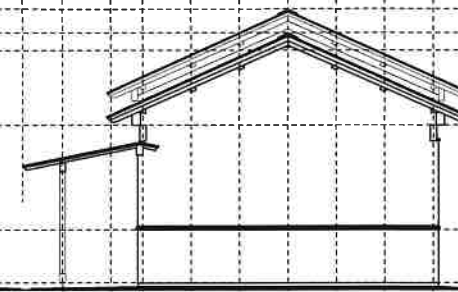


南 立面図 1/100

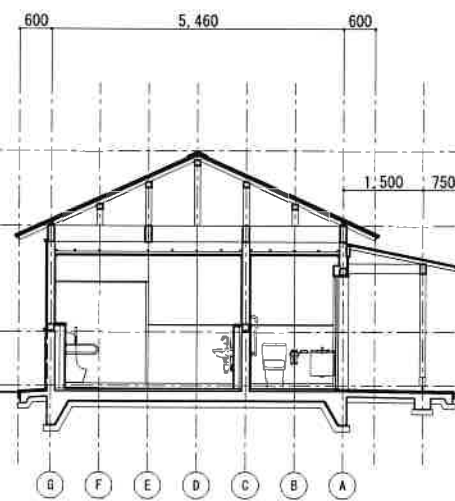

トイレ棟 断面図 1/100

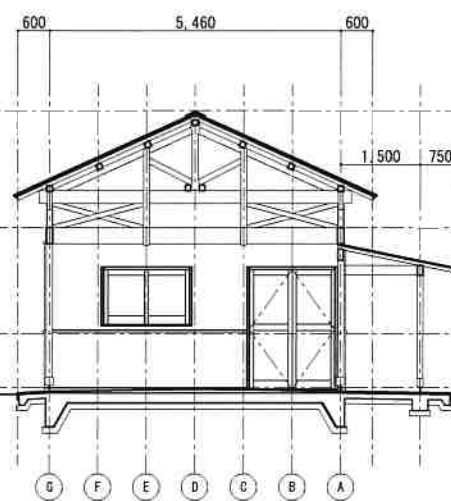

ピロティ棟 断面図 1/100


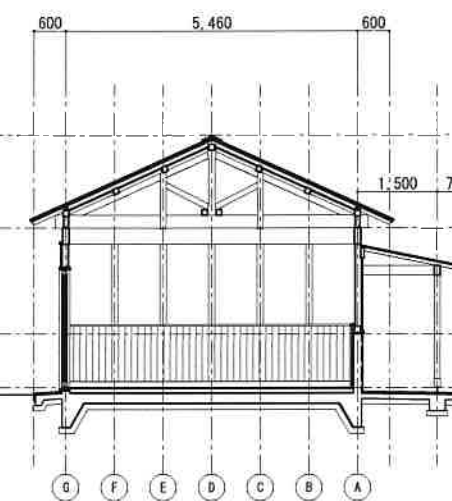


展示棟 断面図 1/100


完成図

中村建設 株式会社		京都府文化スポーツ部 スポーツ施設整備課		課長	参事	副課長	主査(総括)	担当	工事名	桂川舟運歴史体験・展示施設新築工事(建築工事)	図番
設計番号		設計年度		令和	年	月			図名	立面図・断面図	No. 15
											55 枚の内

S=1/100

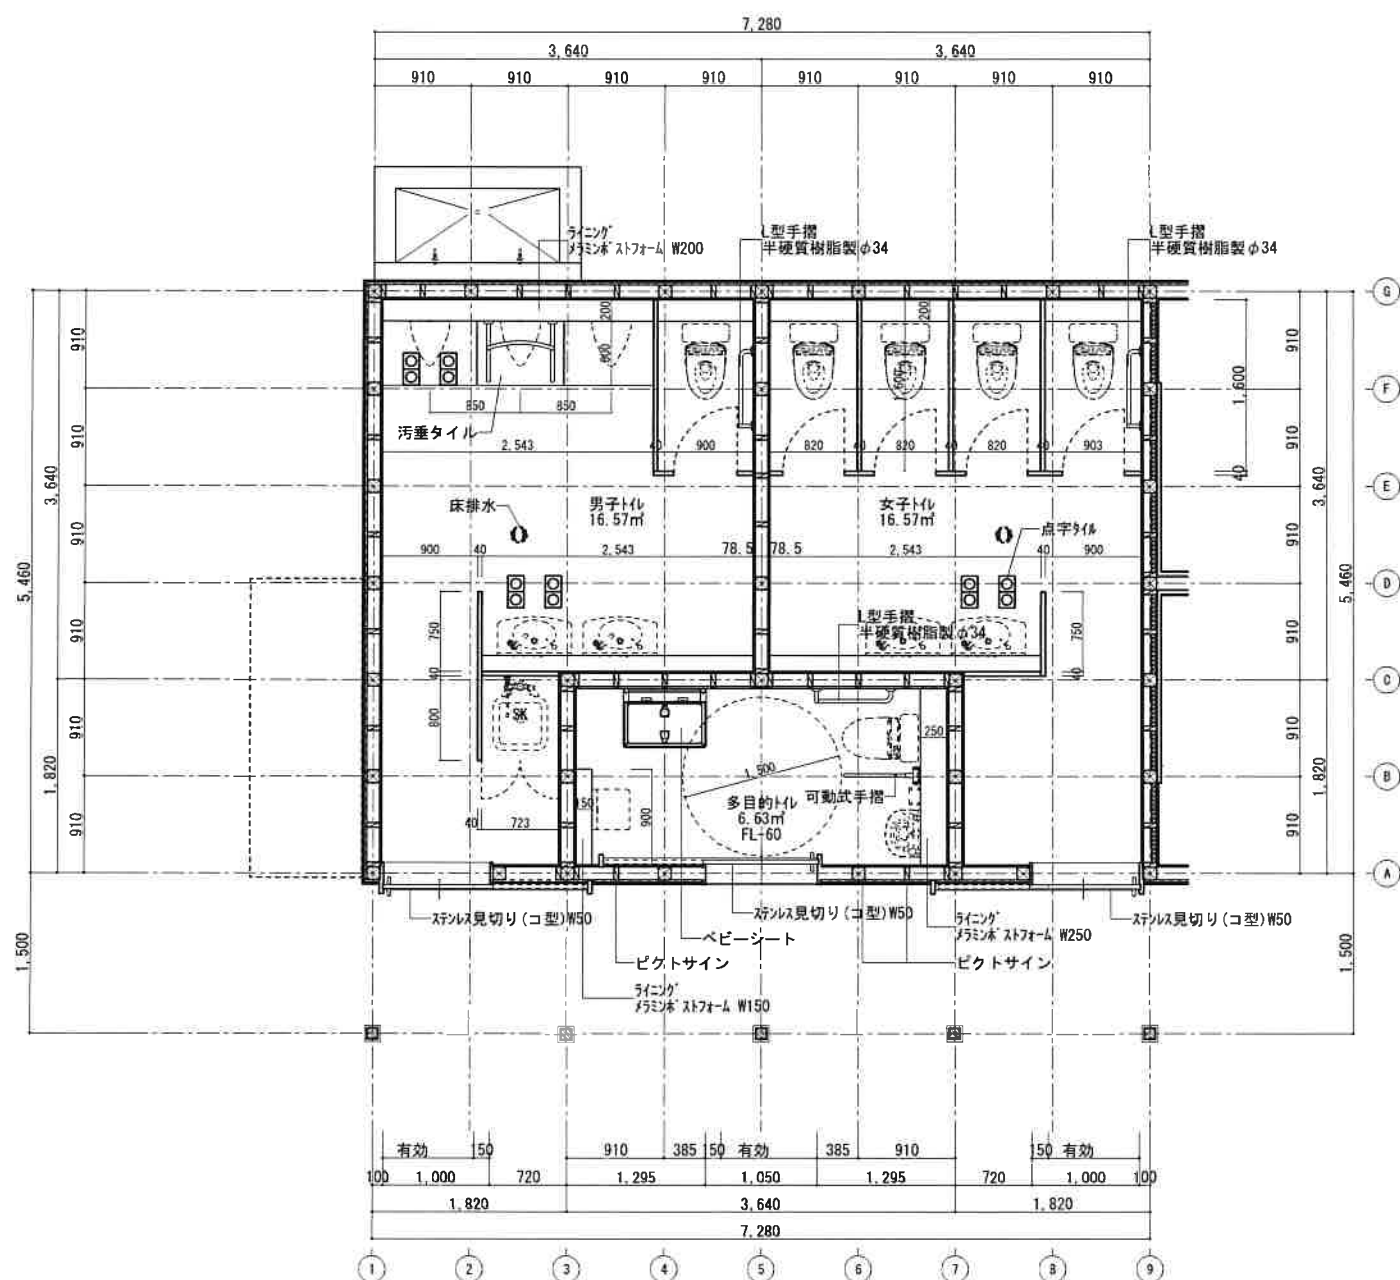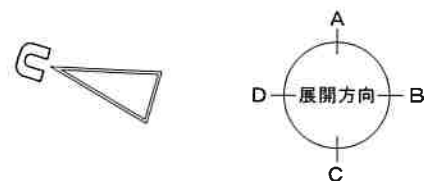



トイレ・多目的トイレ 平面詳細図 1/50

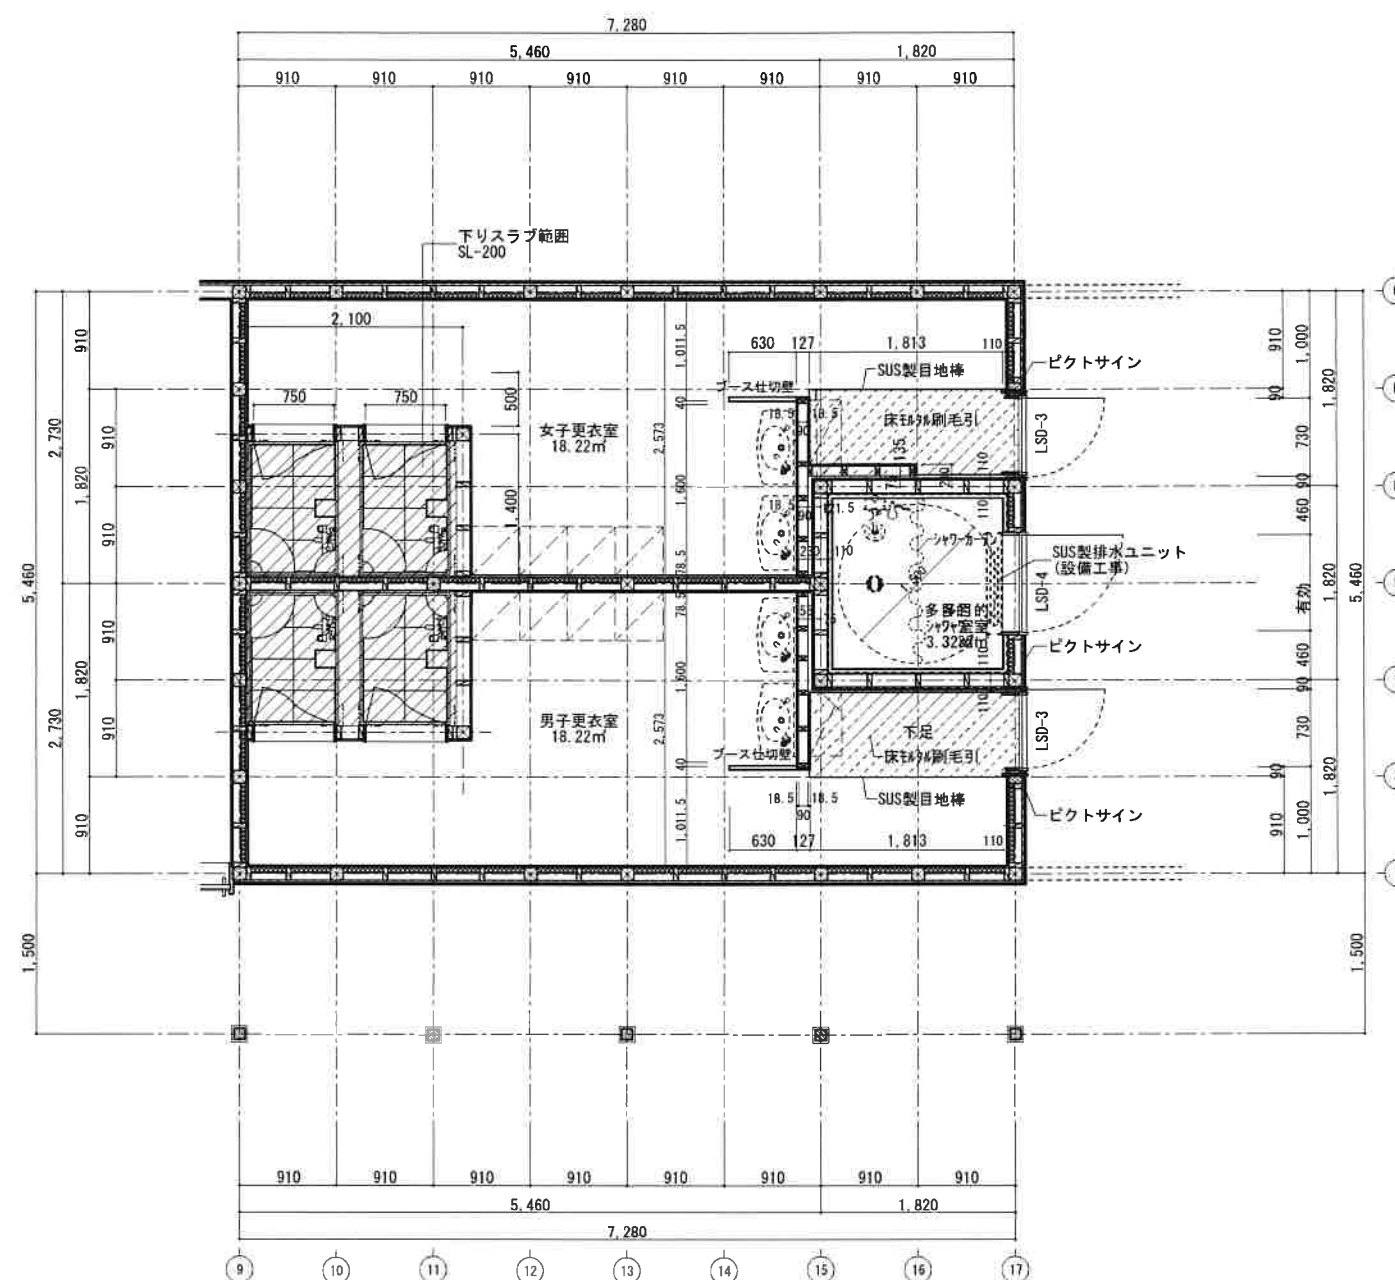


更衣室・多目的シャワー 平面詳細図 1/50

完成図

設計者 中村 昌隆 設計 柳田 政典		京都府文化スポーツ部 スポーツ施設整備課		課長	参事	副課長	主査(総括)	担当	工事名	桂川舟運歴史体験・展示施設新築工事(建築工事)	図番
設計番号		設計年度	令和 年 月	決裁欄					図名	平面詳細図・展開図(1)	55 枚の内
										S=1/50	

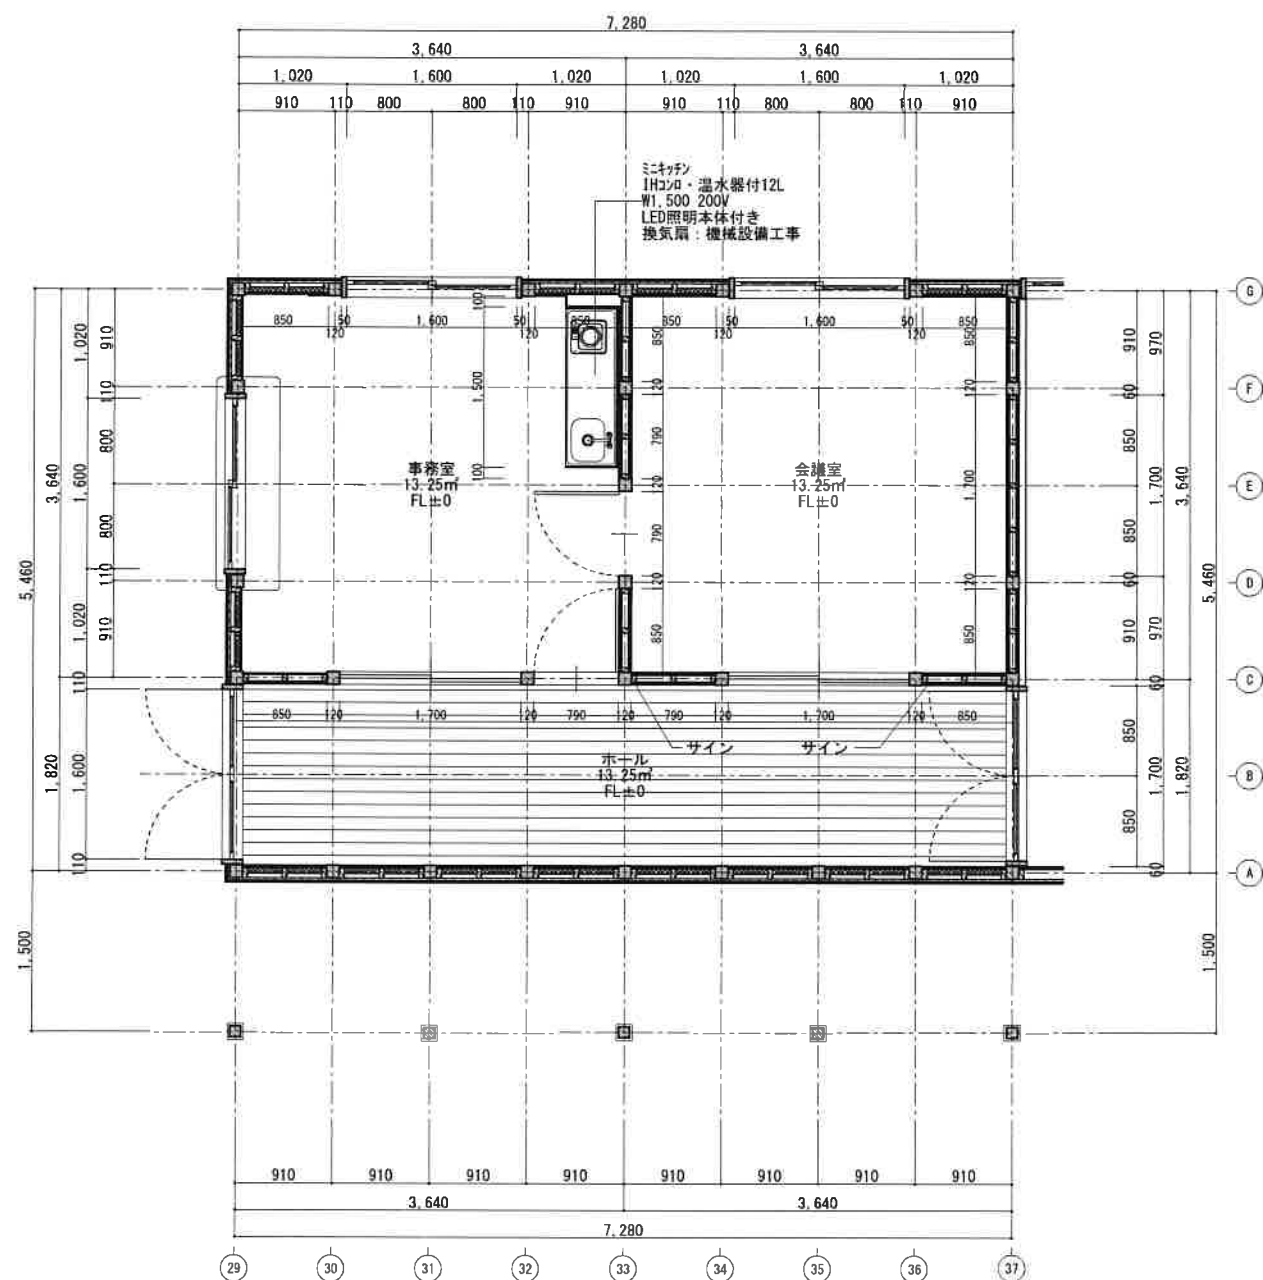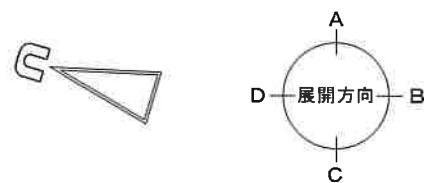

事務室・会議室・ホール 平面詳細図 1/50

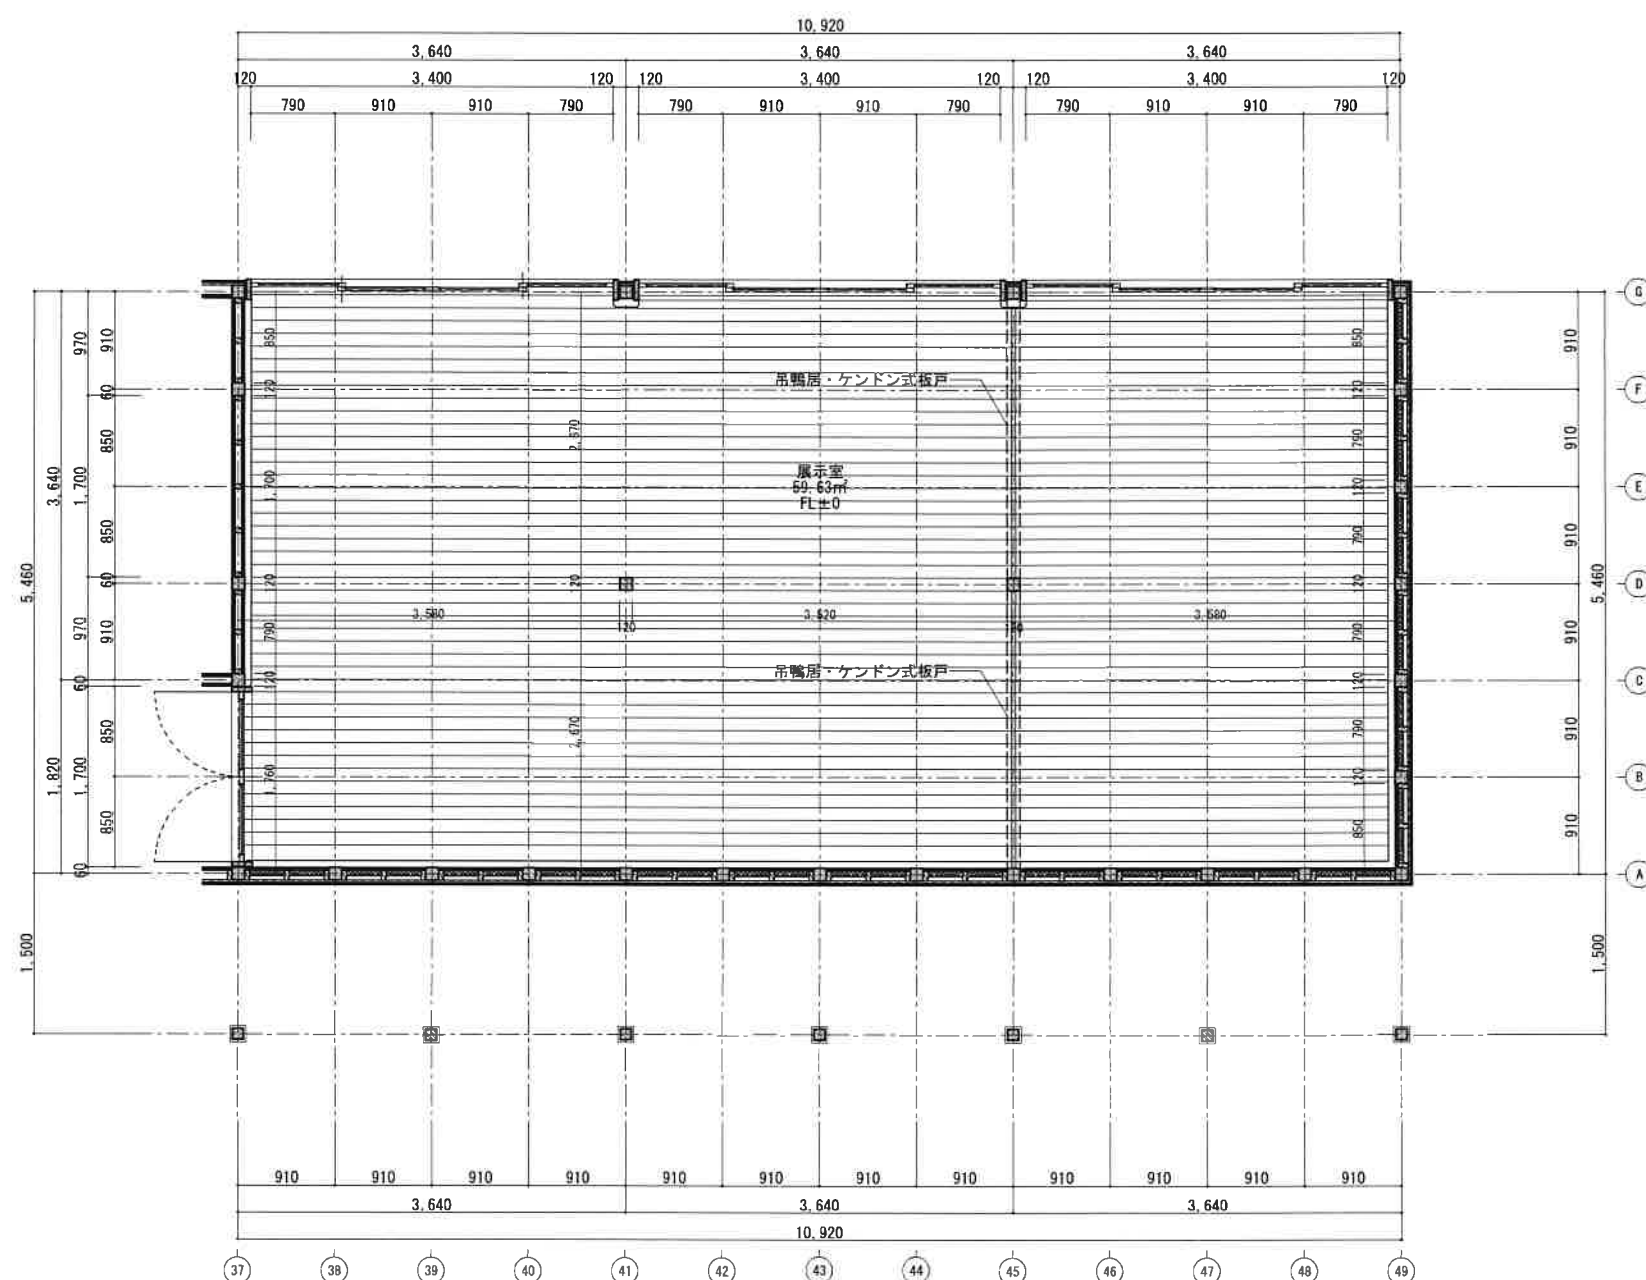

展示室 平面詳細図 1/50

完成図

京都府文化スポーツ部 スポーツ施設整備課		課長	参事	副課長	主査(総括)	担当	工事名	桂川舟運歴史体験・展示施設新築工事(建築工事)	図番
設計番号	設計年度	令和	年	月			図名	平面詳細図・展開図(2)	55 枚の内
